


RZUT MIESZKANIA skala 1:100



SCHEMAT BUDYNKU

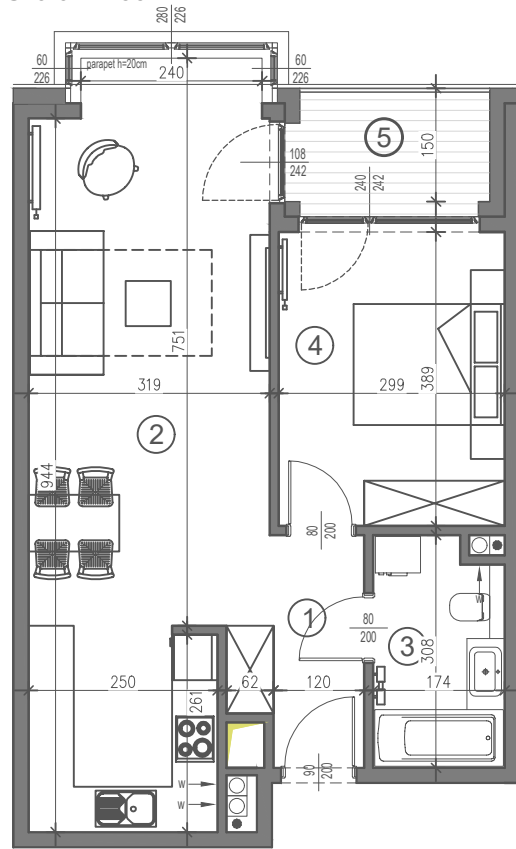

RZUT KONDYGNACJI 2

WIDOK MIESZKANIA 3D



Powierzchnia wg. inwentaryzacji powykonawczej lokalu mieszkalnego

KLATKA B KONDYGNACJA 2 MIESZKANIE nr 42

POWIERZCHNIA
50.28 m²

BALKON typu LOGGIA
4.44 m²

nr	pomieszczenie	pow (m ²)
1	PRZEDPOKÓJ	4.05
2	POKÓJ DZIENNY Z ANEKSEM KUCHENNYM	29.98
3	ŁAZIENKA	4.81
4	SYPIALNIA	11.44
5	BALKON typu LOGGIA	4.44

BIURO SPRZEDAŻY

33-300 NOWY SĄCZ, ul. BARBACKIEGO 121A
www.enklawastarosadecka.pl

* 510 033 000 g : biuro@enklawastarosadecka.pl

