RZUT MIESZKANIA skala 1:100

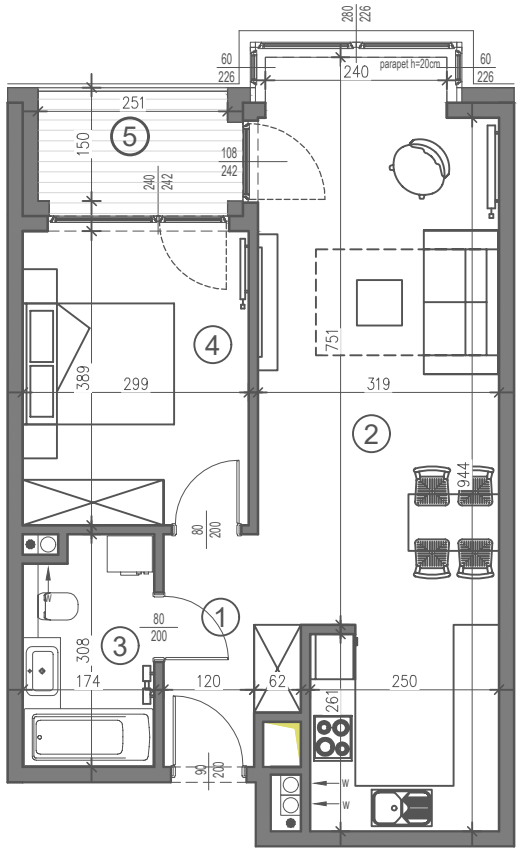

WIDOK MIESZKANIA 3D

SCHEMAT BUDYNKU

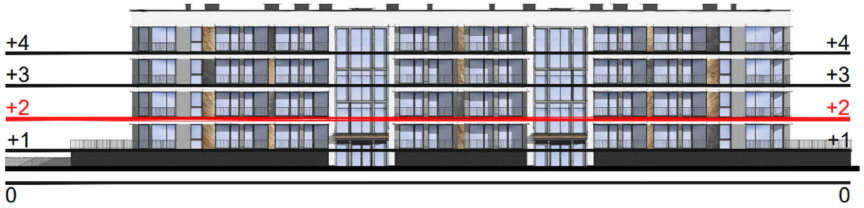

RZUT KONDYGNACJI 2

Powierzchnia wg. inwetaryzacji powykonawczej lokalu mieszkalnego

KLATKA **A** KONDYGNACJA **2** MIESZKANIE nr **16**

POWIERZCHNIA
50.40 m^2

BALKON typu LOGGIA
4.44 m^2

nr	pomieszczenie	pow (m^2)
1	PRZEDPOKÓJ	4.14
2	POKÓJ DZIENNY Z ANEKSEM KUCHENNYM	30.01
3	ŁAZIENKA	4.79
4	SYPIALNIA	11.46
5	BALKON typu LOGGIA	4.44

BIURO SPRZEDAŻY
33-300 NOWY SĄCZ, ul. BARBACKIEGO 121A
www.enklawastarosadecka.pl
* **510 033 000** g : **biuro@enklawastarosadecka.pl**

ENKLAWA STAROSADECKA