RZUT MIESZKANIA skala 1:100

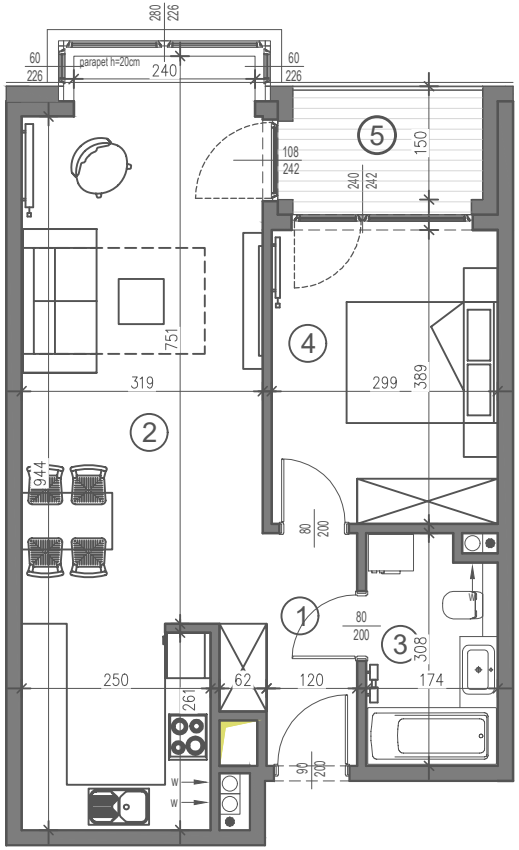

WIDOK MIESZKANIA 3D

SCHEMAT BUDYNKU

RZUT KONDYGNACJI 1

Powierzchnia wg. inwetaryzacji powykonawczej lokalu mieszkalnego

KLATKA **B** KONDYGNACJA **1** MIESZKANIE nr **34**

POWIERZCHNIA
50.41 m²

BALKON typu LOGGIA
4.44 m²

nr	pomieszczenie	pow (m²)
1	PRZEDPOKÓJ	4.12
2	POKÓJ DZIENNY Z ANEKSEM KUCHENNYM	29.97
3	ŁAZIENKA	4.86
4	SYPIALNIA	11.46
5	BALKON typu LOGGIA	4.44

BIURO SPRZEDAŻY
33-300 NOWY SĄCZ, ul. BARBACKIEGO 121A
www.enklawastarosadecka.pl
* **510 033 000** g : **biuro@enklawastarosadecka.pl**

ENKLAWA STAROSADECKA